


Township N. IV south, Range N. IV west Mer. (McC. Co.)

3-34

3-34

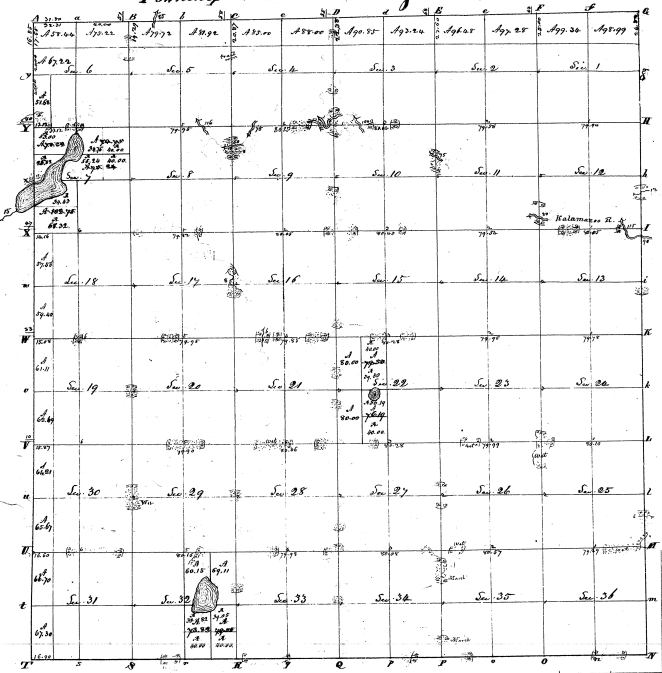


Surveyed in December 1825, by Robert Clark for S. C.