


Township N. III south, Range N. XIV west Mer. (Mic. Tor.)

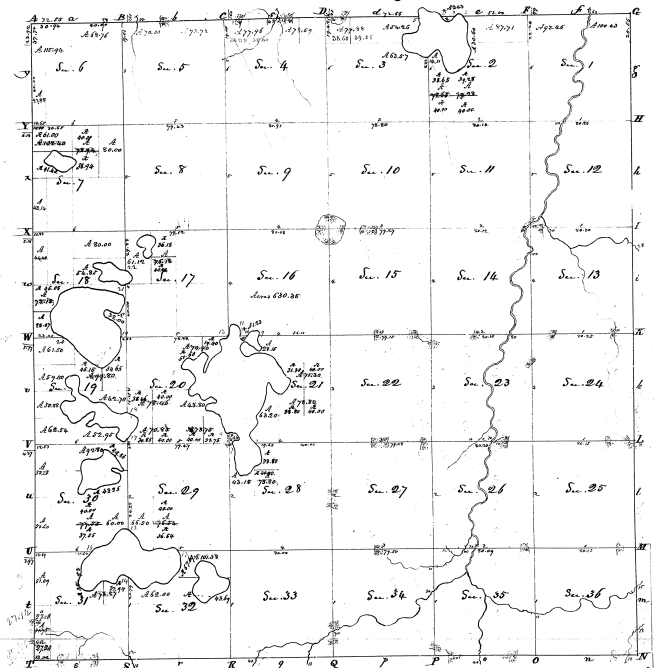

Surveyed in Dec. 1839 & Jan'y 1840 - by William Cookfield & S. S. Cook

6-2