


Township 01 N. and, Range N. E. East (West One)

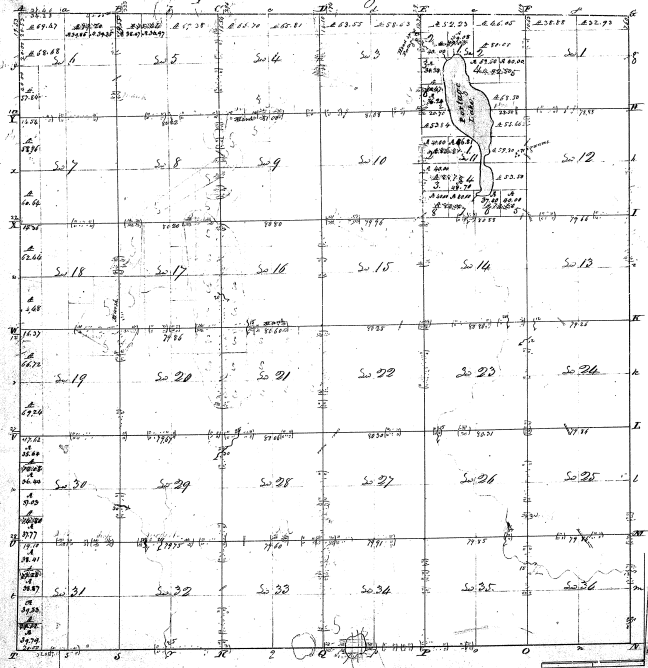


29-39

29-39

Continued

Surveyed in Nov 1825 by Joseph Bramble S.S.