


Township N. H. South, Range N. XII West Mer. (Mc. T.)

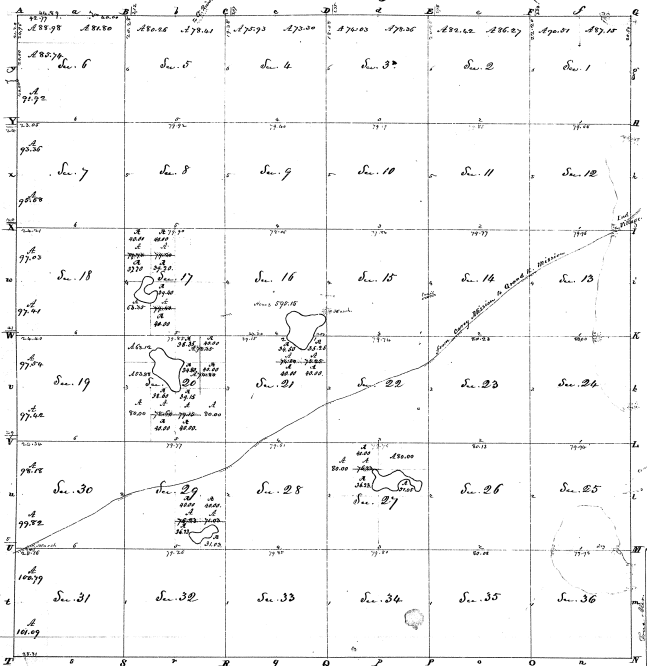

Surveyed in December 1830. by Geo. W. Harris, S.S.

26


26