


Township N.V. road, Range N.H. East (cont. Sec.)

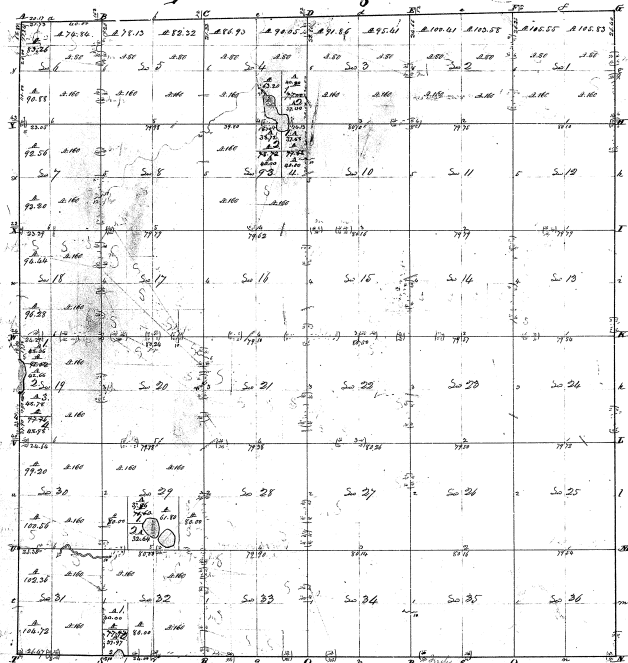

Surveyed in April 1886 by Joseph W. Mansfield D.D.

Scale applicable to one inch.

29-23

29-23

Book of Contents			
Sec. Conto	Acres	Sec. Conto	Acres
N.V. 1	105 53	Sw 30	6 60
Sw	50	Sw	6 60
N.V. 2	105 55	Sw	6 60
Sw	50	Sw	6 60
N.V. 3	105 58	Sw	6 60
Sw	50	Sw	6 60
N.V. 4	105 61	Sw	6 60
Sw	50	Sw	6 60
N.V. 5	3 20	N.V. 29	3 20
N.V. 6	95 41	Sw 29	50
Sw	50	Sw	50
N.V. 7	91 84	Sw 29	74 60
Sw	50	Sw	80
N.V. 8	3 20	Sw 30	3 20
Sw	50	Sw	20
Total		335,485	75