


Township N. 10 South, Range N. 12 West (Misc. Terr.)

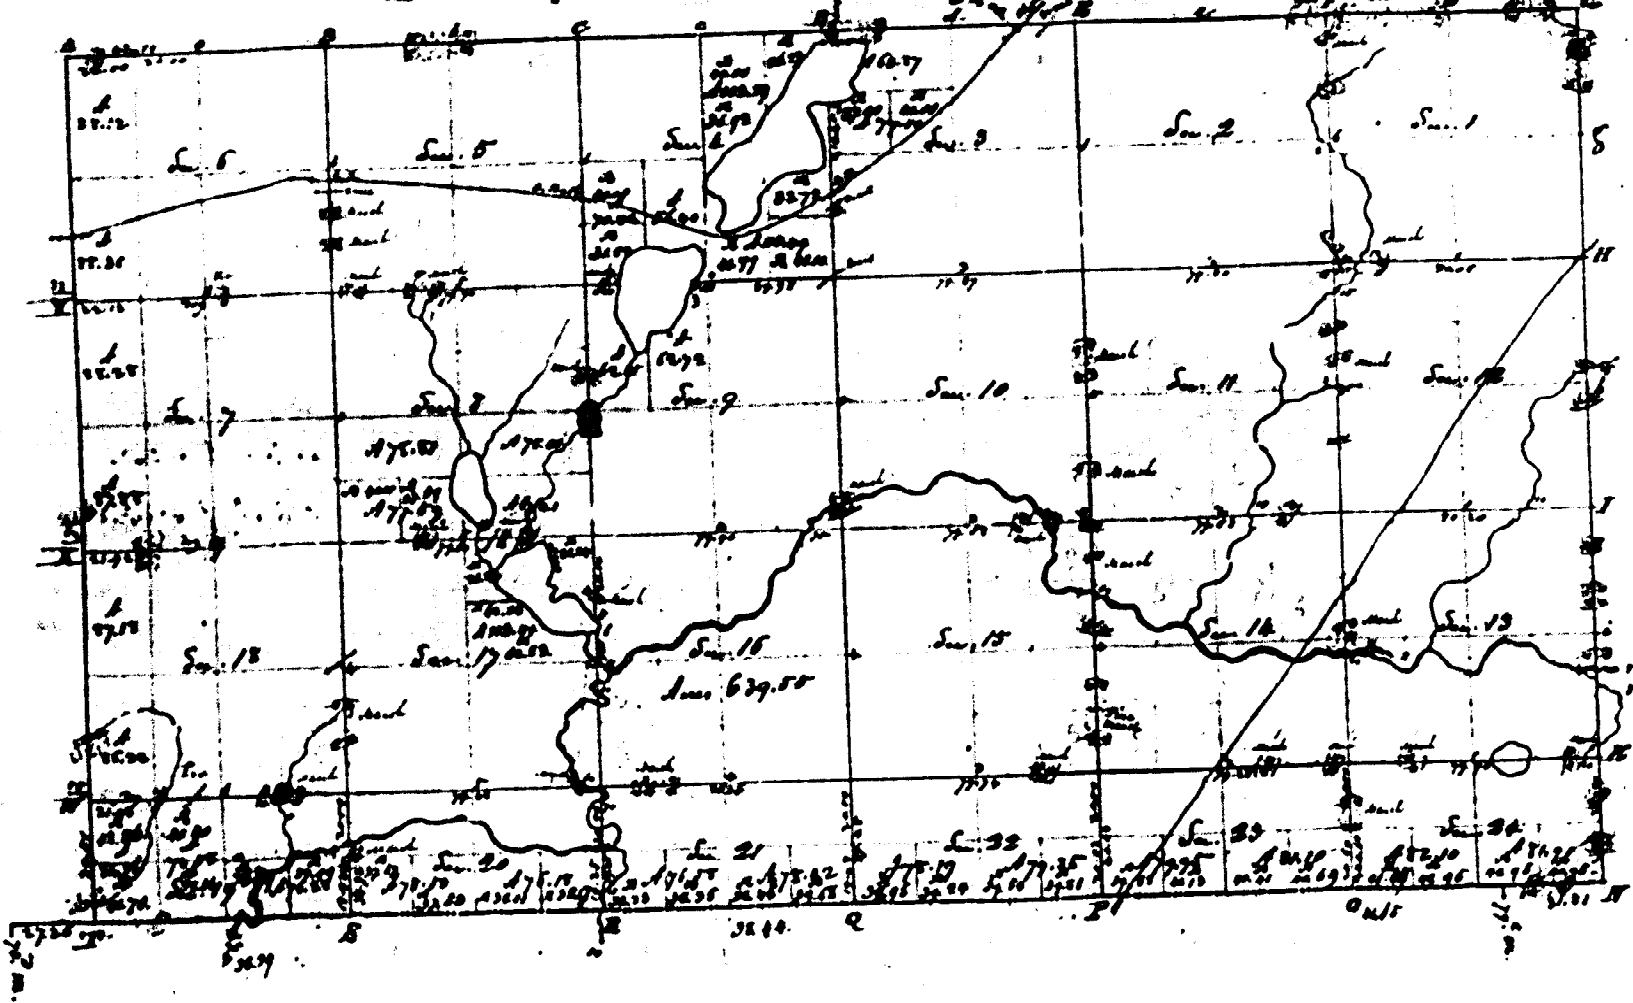

Surveyed in May 1828 - by Robert Black Surveyor G.S.

Scale 40 Ch. to an inch

436

Acres		Cents	
Section	Area	Value	Area
Sec 1	630		
Sec 2	600		
EX 3	320		
N.L. NW	63 87		
S.L.	77		
SW	160		
N.L. EX 4	102 19		
S.L.	118 49		
SW	160		
E.L. SW	58 40		
S.L.	70 82		
Sec 5	600		
EX 6	320		
E.L. NW	80		
N.L.	80 12		
E.L. SW	80		
N.L.	80 36		
SW	160		
E.L. NW	80		
N.L.	80 23		
SW	75 10		
N.L. SW	67 01		
S.L.	82 80		
SW	81 48		
Sec 8	600		
EX 9	320		
E.L. NW	62 72		
N.L.	62 45		
SW	160		
Sec 10	600		
Sec 11	600		
Sec 12	600		
Sec 13	600		
Sec 14	600		
Sec 15	600		
Sec 16	639 35		
N.L. EX 17	112 91		
N.L.	160		
SW	320		
EX 18	320		
E.L. NW	80		
N.L.	87 18		
E.L. SW	80		
N.L.	86 22		
N.L. EX 19	80		
S.L.	76 28		
E.L. NW	78 53		
N.L.	86 56		
N.L. EX 20	80		
S.L.	76 13		
N.L. NW	80		
S.L.	75 50		
N.L. EX 21	80		
S.L.	78 02		
N.L. NW	80		
S.L.	76 58		
N.L. EX 22	80		
S.L.	79 5		
N.L. NW	80		
S.L.	78 19		
N.L. EX 23	80 00		
S.L.	81 10		
N.L. NW	80		
S.L.	79 95		
N.L. EX 24	80		
S.L.	81 90		
N.L. NW	80		
S.L.	82 10		
TOTAL	7377 74		

A-36