


Township N.º 18 N. Range N.º 16 W Mer. Michigan

Lake Superior

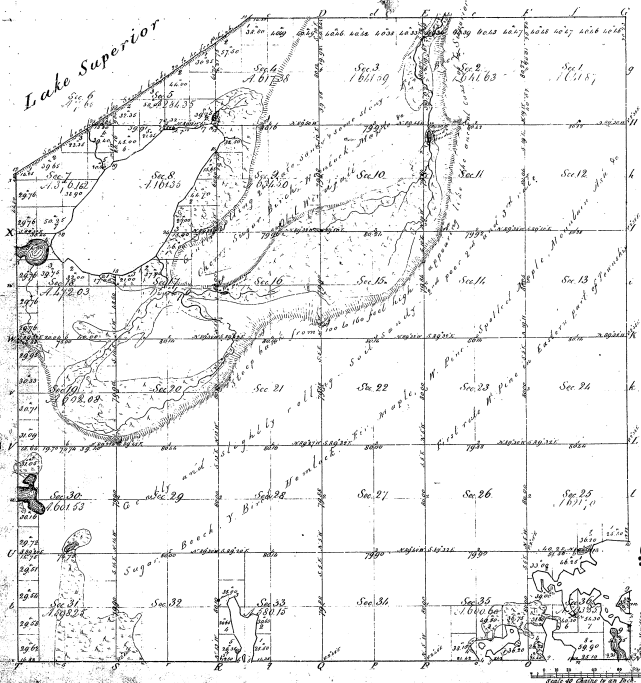

This shows that of Township N.º 18 N. Range N.º 16 West of the  
 Township of Michigan, Michigan, is shown originally in the field notes  
 of the survey, and in the office, which have been examined and approved  
 by the Surveyor General of Michigan.  
 Surveyor General of Michigan  
 Detroit, Michigan, 1872