



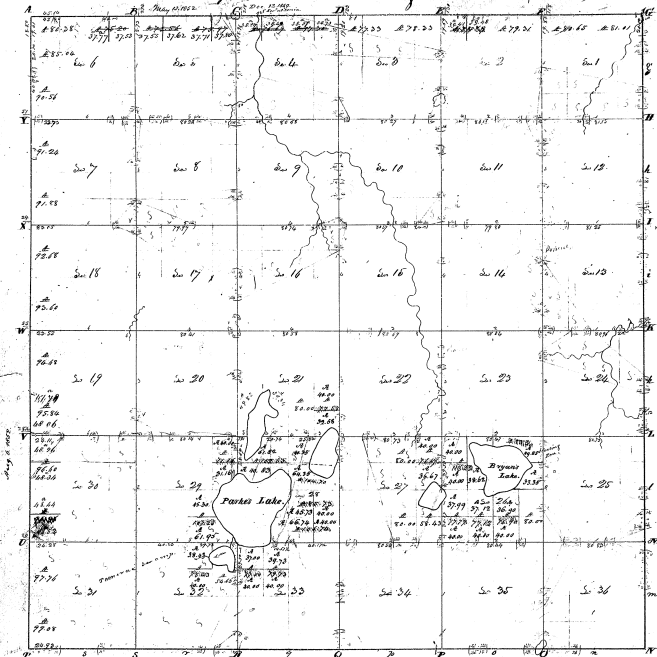


Scale 4000 ft to an inch

5-21

5-21

