


Township N.W. sec. , Range N.V. sec. (Mist. Sec.)

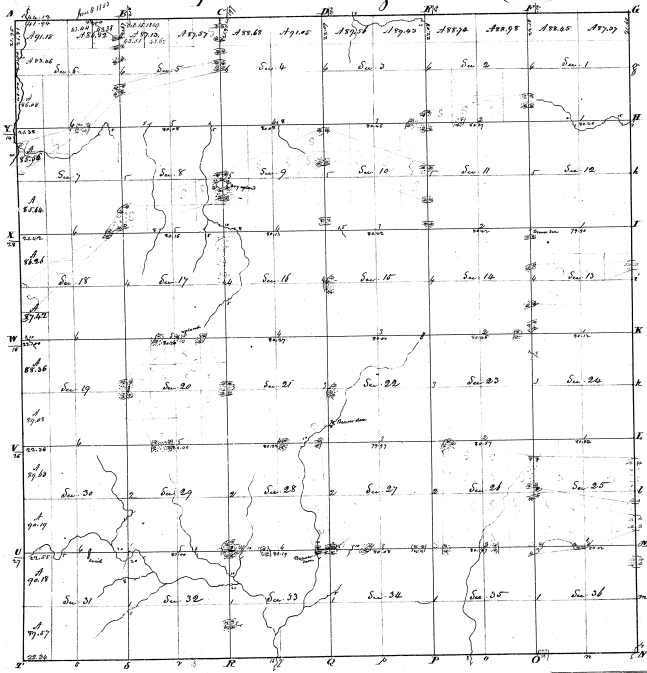

Surveyed

Surveyed in January 1827 by Orange Hudson

Surveyed

6-28

82-9

N.L. N.E. 1	87 27	Sum 26	600
S.L. "	80	80	800
N.L. S.W.	88 68	80	800
S.L. "	320	80	800
N.L. N.E. 2	88 98	23	800
S.L. "	80	80	800
N.L. S.W.	88 70	27	800
S.L. "	80	25	800
N.L. N.E. 3	320	29	800
S.L. "	80	60	320
N.L. S.W.	89 58	80	80
S.L. "	80	80	80
N.L. N.E. 4	91 05	80	320
S.L. "	80	80	80
N.L. S.W.	88 68	80	80
S.L. "	80	80	80
N.L. N.E. 5	87 57	80	800
S.L. "	80	33	800
N.L. S.W.	87 13	26	800
S.L. "	80	25	800
N.L. N.E. 6	86 82	80	800
S.L. "	80	80	800
N.L. S.W.	89 15	80	800
S.L. "	83 06	160	80
N.L. N.E. 7	86 05	80	800
S.L. "	80	80	800
N.L. S.W.	85 56	80	800
S.L. "	80	80	800
N.L. N.E. 8	85 00	80	800
