
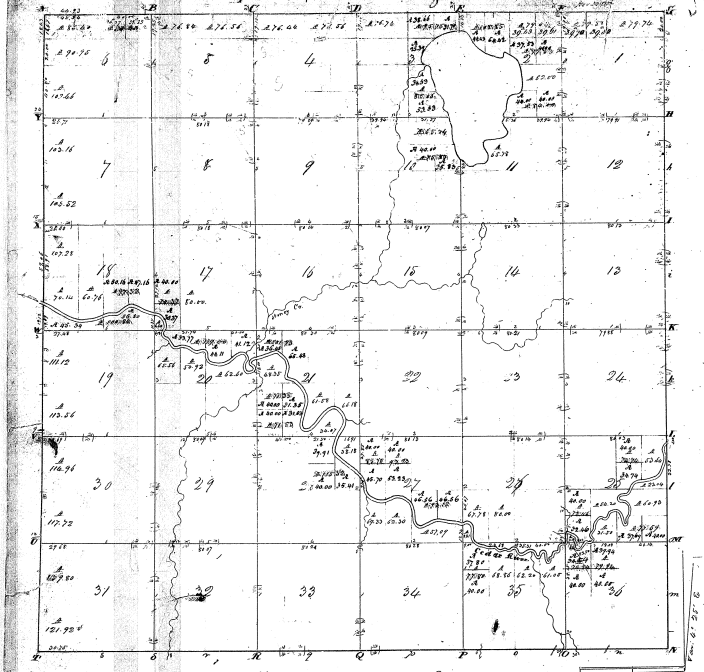

5-28