


Township N. II. and Range N. II. East (1874, 80)

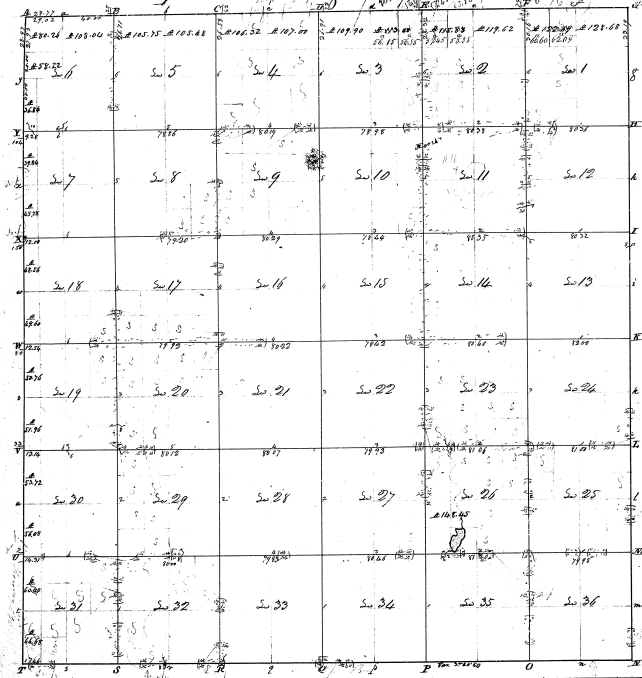

Surveyed in Nov 1825 by Joseph Wampler D.S.

Sec	Acres	Sum	Acres
29-34 12 34

29-34

113 28 85  
119 00 97  
233 48 96 Amt